極数 CKT	部品番号 PARTS No.	A	B	EDP NO.	極数 CKT	部品番号 PARTS No.	A	B	EDP NO.
2	6031B-02Z001-PT1	2.54	5.08		20	6031B-20Z001-PT1	48.26	50.80	
3	-03	5.08	7.62		21	-21	50.80	53.34	
4	-04	7.62	10.16		22	-22	53.34	55.88	
~~5~~	~~-05~~	~~10.16~~	~~12.70~~		23	-23	55.88	58.42	
6	-06	12.70	15.24		24	-24	58.42	60.96	
7	-07	15.24	17.78		25	-25	60.96	63.50	
8	-08	17.78	20.32		26	-26	63.50	66.04	
9	-09	20.32	22.86		27	-27	66.04	68.58	
10	-10	22.86	25.40		28	-28	68.58	71.12	
11	-11	25.40	27.94		29	-29	71.12	73.66	
12	-12	27.94	30.48		30	-30	73.66	76.20	
13	-13	30.48	33.02		31	-31	76.20	78.74	
14	-14	33.02	35.56		32	-32	78.74	81.28	
15	-15	35.56	38.10		33	-33	81.28	83.82	
16	-16	38.10	40.64		34	-34	83.82	86.36	
17	-17	40.64	43.18		35	-35	86.36	88.90	
18	-18	43.18	45.72		36	6031B-36Z001-PT1	88.90	91.44	
19	6031B-19Z001-PT1	45.72	48.26						

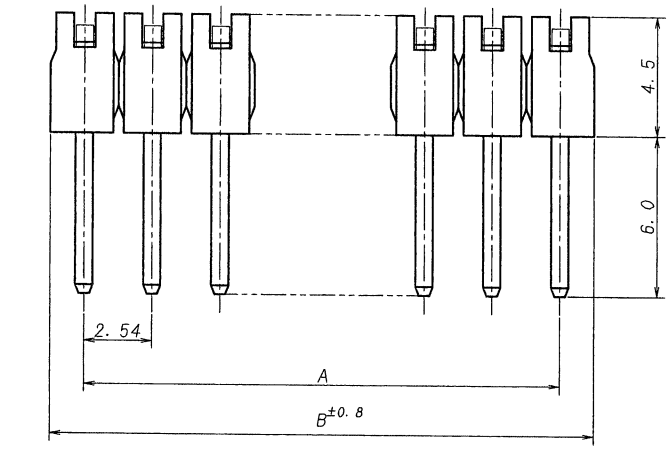

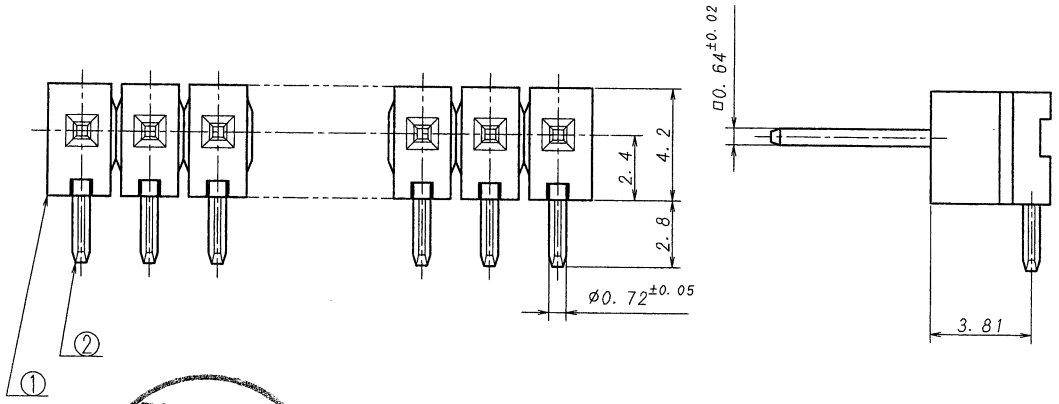

仕様

1. 最大定格電圧電流 : 250V, 3A (AC, DC)
2. 使用温度範囲 : -40~+105℃

NOTE

1. MAXIMUM RATING VOLTAGE AND CURRENT : 250V, 3A (AC, DC)
2. TEMPERATURE RANGE : -40~+105℃

ISSUED '13.11.12 IRISO ENG. DEPT.

LTR 記号	ECN NO	REVISION RECORD 記事	DR	CHK	DATE 年月日
△1	45209	NOTE REV	F.N	MT	11/1/13
△0	19737	RELEASED	K.H	J.O	10/25'04

MATERIAL 材質
① ベース :ガラス入り66ナイロン樹脂、空色、UL94V-0
① BASE:GLASS FILLED 66NYLON UL94V-0, COLOR:BLUE
② 端子/PIN:黄銅/BRASS

FINISH 仕上げ
前めっき/PRE-PLATE
(ニッケル下地めっき/OVER NICKEL PLATE 1μmMIN.
錫リフローめっき/TIN REFLOW PLATE 2μmMIN.

GENERAL TOLERANCES 一般公差
DIM 寸法 ± 0.3
ANGLE 角度 ±

3RD. ANG. PROJ. 三角法

SCALE 尺度 /
UNIT 単位 mm
DR 10/25'04 K. Hori
DSN 7/25'96 Matsu
CHK 10/25'04 J. Okochi
APP 10/25'04 [signature]

IRISO ELECTRONICS CO., LTD.
イリソ電子工業株式会社

TITLE 名称 6031シリーズ ピンヘッダー SERIES 6031 PIN HEADER
EDP No 上表参照・SEE CHART
PARTS No 部番 6031B-**Z001-PT1
DWG No 図番 IMSA-6031B-**Z001-PT1
REV. 1

DO NOT SCALE DRAWING.