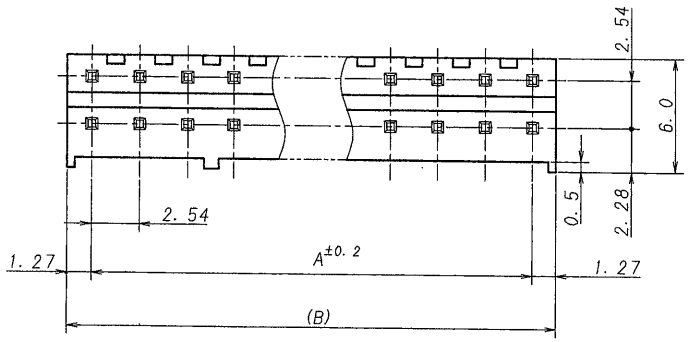

極数 CKT	部品番号 PARTS No.	A	B
6	9022B-06P-G2	5.08	7.62
10	-10	10.16	12.70
~~12~~ △2	~~-12~~	~~12.70~~	~~15.24~~
~~14~~ △3	~~-14~~	~~15.24~~	~~17.78~~
16	-16	17.78	20.32
18	-18	20.32	22.86
20	-20	22.86	25.40
26	-26	30.48	33.02
34	9022B-34P-G2	40.64	43.18

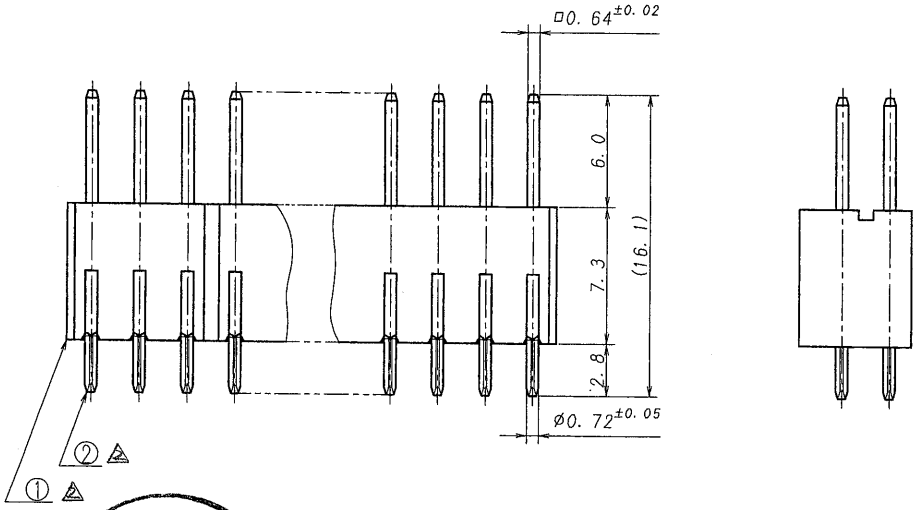

△仕 様

1. 最大定格電圧電流 ： 250V, 3A (AC, DC)
2. 使用温度範囲 ： -40~+85℃

NOTE

1. MAXIMUM RATING VOLTAGE AND CURRENT : 250V, 3A (AC, DC)
2. TEMPERATURE RANGE : -40~+85℃

ISSUED
'13.10.21
IRISO
ENG. DEPT.

LTR 記号	ECN NO	REVISION RECORD 記事	DR	CHK	DATE 年月日
△					
△					
△					
△					
△					
△	44922	NOTE REV	I-N	MT	'10-8-13
△	38447	REVISED	S.Y	MT	'10-12-3

MATERIAL 材質
① ベース ： ガラス入りPBT樹脂 黒色 UL94V-0
① BASE : GLASS FILLED PBT UL94V-0 COLOR:BLACK
② 端 子/PIN ： 黄銅/BRASS

FINISH 仕上げ △
ニッケル下地めっき/OVER NICKEL PLATE:2μmMIN.
金めっき/GOLD PLATE:0.2μmMIN.

GENERAL TOLERANCES 一般公差 0.3
DIM 寸法 ±
ANGLE 角度 ±

3RD. ANG. PROJ. 三角法

SCALE 尺度 ×
UNIT 単位 mm
DR '10-12-3 yamagata
DSN '90-12-11 Nara
CHK '10 T.Ishida
APP '10-12-3 Y.Nakahashi

IRISO ELECTRONICS CO., LTD.
イリソ電子工業株式会社

TITLE 名称 9022シリーズ ピンヘッダー SERIES 9022 PIN HEADER
EDP No
PARTS No 部番 9022B-**P-G2
DWG No 図番 IMSA-9022B-**P-G2
REV. 2

DO NOT SCALE DRAWING.