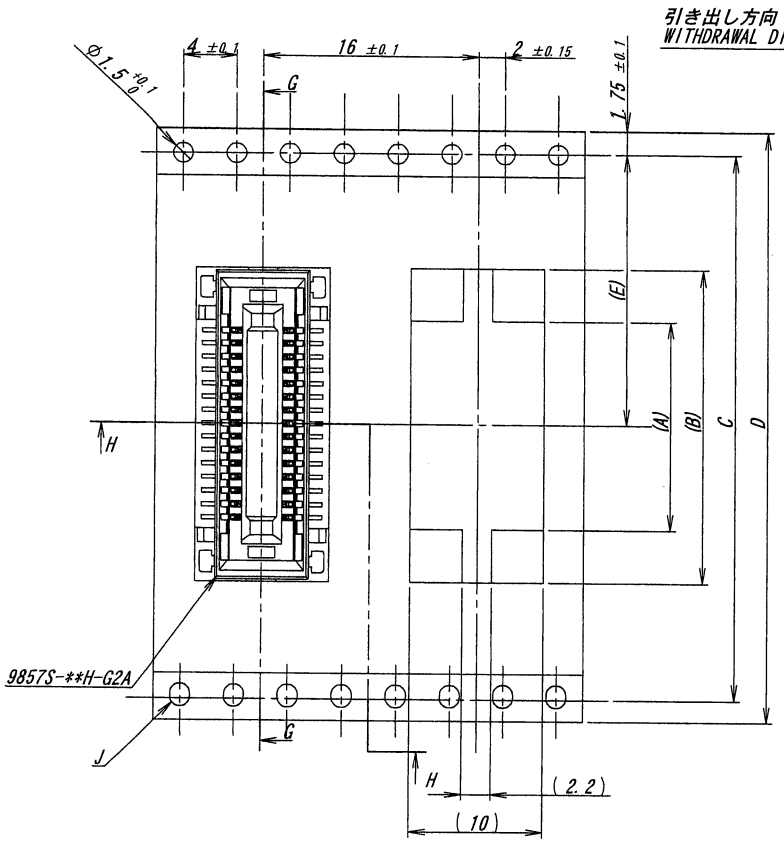

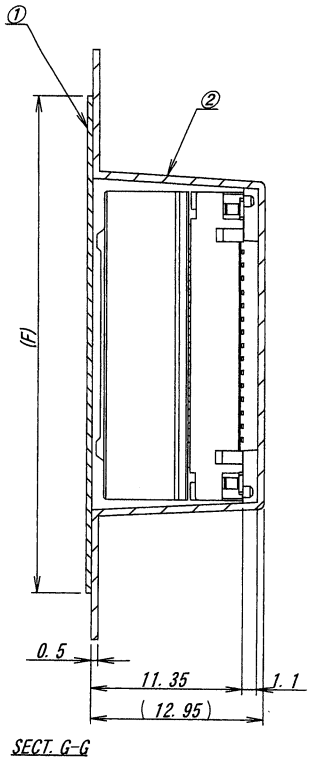

SECT. G-G

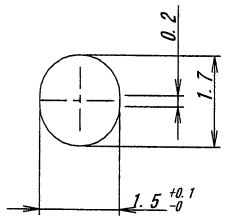

DETAIL. J

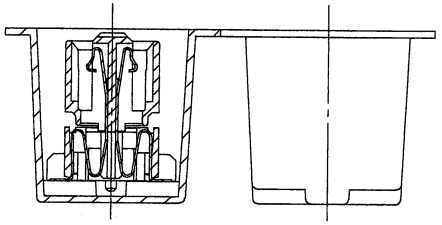

SECT. H-H

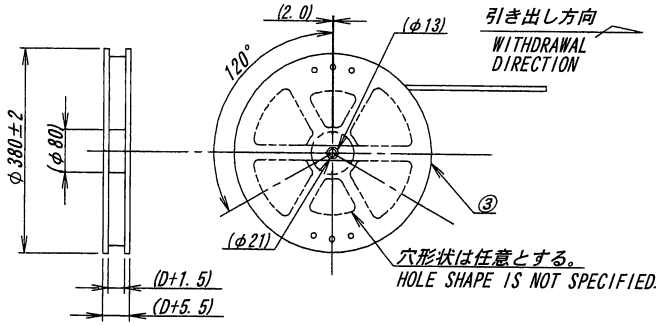

極数/CKT	部品番号/PARTS No.	A	B	C	D	E	F
~~8~~	9857S-08Y911	4.6	12.4		24.0	11.5	21.5
~~12~~	9857S-12Y911	6.6	14.4				
~~16~~	9857S-16Y911	8.6	16.4				
18	9857S-18Y911	9.6	17.4				
~~20~~	9857S-20Y911	10.6	18.4	28.4	32.0	14.2	26.0
~~24~~	9857S-24Y911	12.6	20.4				
~~28~~	9857S-28Y911	14.6	22.4				
~~32~~	9857S-32Y911	16.6	24.4				
~~36~~	9857S-36Y911	18.6	26.4				
~~40~~	9857S-40Y911	20.6	28.4	40.4	44.0	20.2	37.0
~~44~~	9857S-44Y911	22.6	30.4				
~~48~~	9857S-48Y911	24.6	32.4				
52	9857S-52Y911	26.6	34.4	52.4	56.0	26.2	49.0

△2

NOTE

1. 梱包数量/UNIT QUANTITY:450
2. リードテープ長さ/LEAD TAPE LENGHT

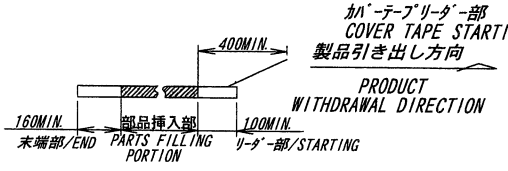

3. カバーテープの剥離強度/COVER TAPE PEELING FORCE
: 0.2N～1.3N

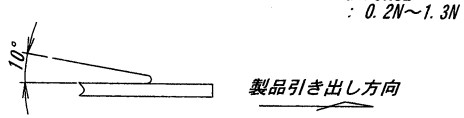

4. テープ幅24mm以下の場合は、
シングルキャリアとする。
TAPE WIDTH UNDER 24mm
SINGLE CARRIER. (SEE BELOW)

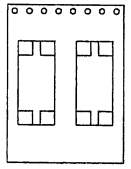

ISSUED
'12.1.31

LTR 記号	ECN No	REVISION RECORD 記事	DR	CHK	DATE 年月日
△2	41038	REVISED	T.N	MT	'12-1-25

MATERIAL 材質
①カバーテープ/COVER TAPE : PET TYPE
②キャリアテープ/CARRIER TAPE : PS
③リール/REEL : PS(黒/BLACK)

FINISH 仕上げ

GENERAL TOLERANCES 一般公差
DIM 寸法 ± 0.3
ANGLE 角度 ±

3RD. ANG. PROJ. 三角法

SCALE 尺度 /
UNIT 単位 mm
DR '12/01/25 T. Nakayama
DSN '10/11/02 K. Hori
CHK '12 1/25 M Takagi
APP 2012-1-25 Y. Sawaki

IRISO ELECTRONICS CO., LTD
イリソ電子工業株式会社

TITLE 名称
SERIES 9857 SOCKET ENBOSS TAPING PRODUCT
9857 シリーズ ソケット テーピング梱包品

EDP No

PARTS No 部番 IMSA-9857S-**Y911

DWG No 図番 120-109857-001

REV. 2

DO NOT SCALE DRAWING.
THIS DRAWING CONTAINS INFORMATION THAT IS PROPRIETARY TO IRISO AND SHOULD NOT BE USED WITHOUT WRITTEN PERMISSION. 本図面は、イリソ電子工業（株）の所有する情報を含むもので当社の許可なく複製を禁止する。
REFERENCE COPY